

**DOKUMENTACE SKUTEČNÉHO PROVEDENÍ DLE PŮVODNÍ DOKUMENTACE
FIRMY ARIS JIČÍN spol. s r.o., STAVBA KOLEKTOR ČESKÝ KRUMLOV STOKA A6, DATUM 1/1998,
ZAKÁZKOVÉ ČÍSLO 30 052 94**

ROZVADĚČ RM1.1 A RM1.2:

VÝŠKA: 2000 mm
ŠÍŘKA: 800 mm
HLOUBKA: 400 mm
TYP: 54/20


PANTY: VPRAVO
PŘÍVOD: SPODEM
VÝVODY: SPODEM


DATOVÝ ROZVADĚČ


| | | | | | | | | | | |
|-------------------------|---|---|----------|-------|-----------|-------|------------|-------------------|-----------|--------------|
| Kolektory Český Krumlov |  | číslo zakázky | 22020111 | datum | 20.4.2022 | změna | projektant | Ing. Lukáš Čierný | LIST 1 | CN1 |
| | | Technická řešení uvedená v této projektové dokumentaci je duševním majetkem zhotovitele ve smyslu autorského práva, podléhá ochraně dle zákona č. 121/2000 Sb. o právu autorském, o právech souvisejících s právem autorským a o změně některých zákonů (autorský zákon). Technická řešení nesmí být bez souhlasu autora dále šířena a je předmětem obchodního tajemství. | | | | | | | rozvaděč | RM1.1 |


[illegible]

| | | | | | | | | | | | |
|-------------------------|---|---|----------|-------|-----------|-------|------------|-------------------|------|----------|-------|
| Kolektory Český Krumlov |  | číslo zakázky | 22020111 | datum | 20.4.2022 | změna | projektant | Ing. Lukáš Čierný | LIST | 2 | JS1 |
| | | Technické řešení uvedené v této projektové dokumentaci je duševním majetkem zhotovitele ve smyslu autorského práva, podléhá ochraně dle zákona č. 121/2000 Sb. o právu autorském, o právech souvisejících s právem autorským a o změně některých zákonů (autorský zákon). Technické řešení nesmí být bez souhlasu autora dále šířeno a je předmětem obchodního tajemství. | | | | | | | | rozvaděč | RM1.1 |

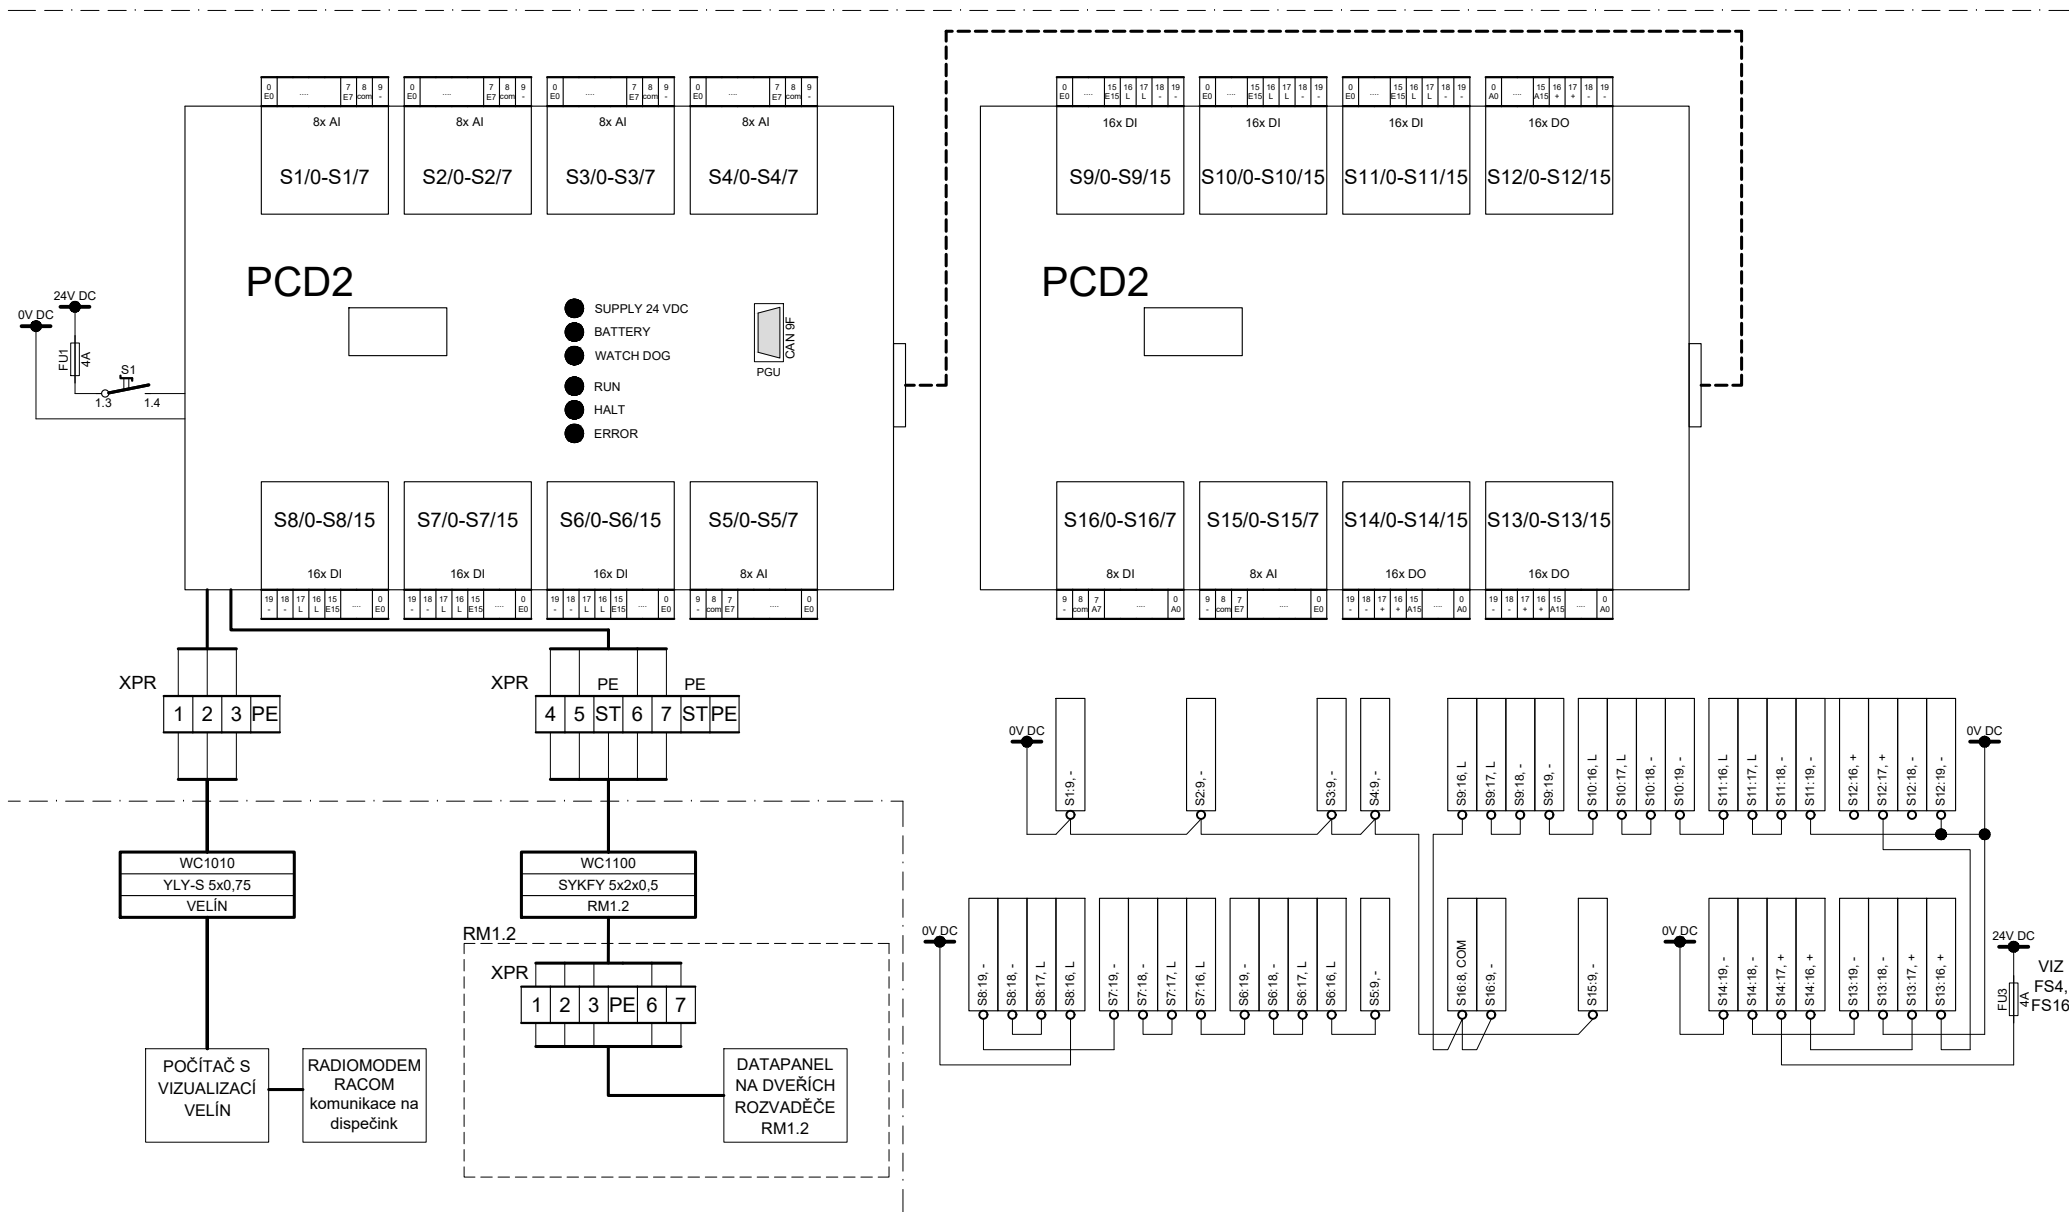

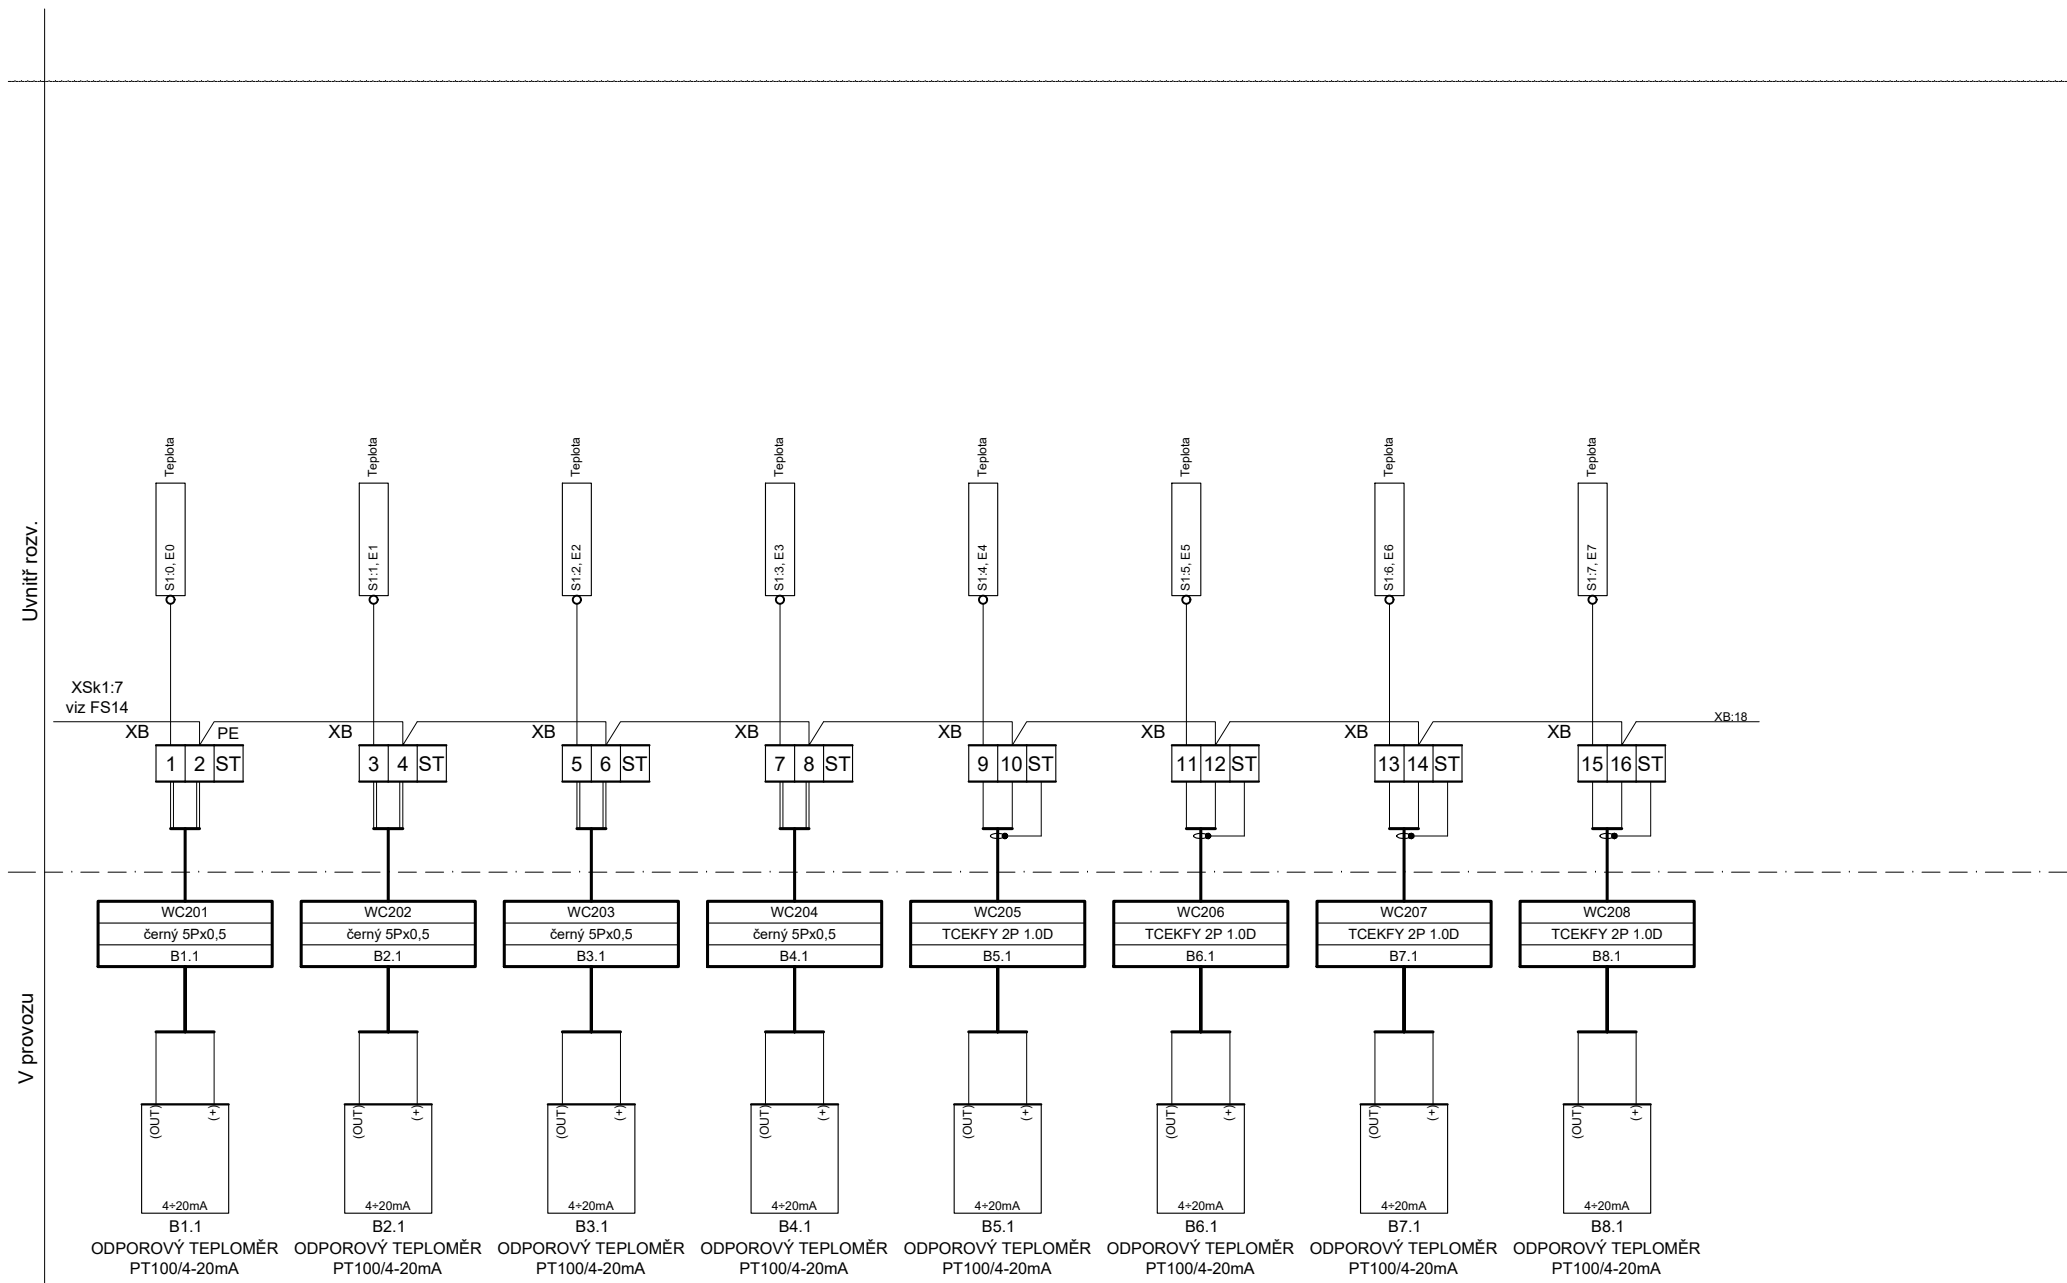

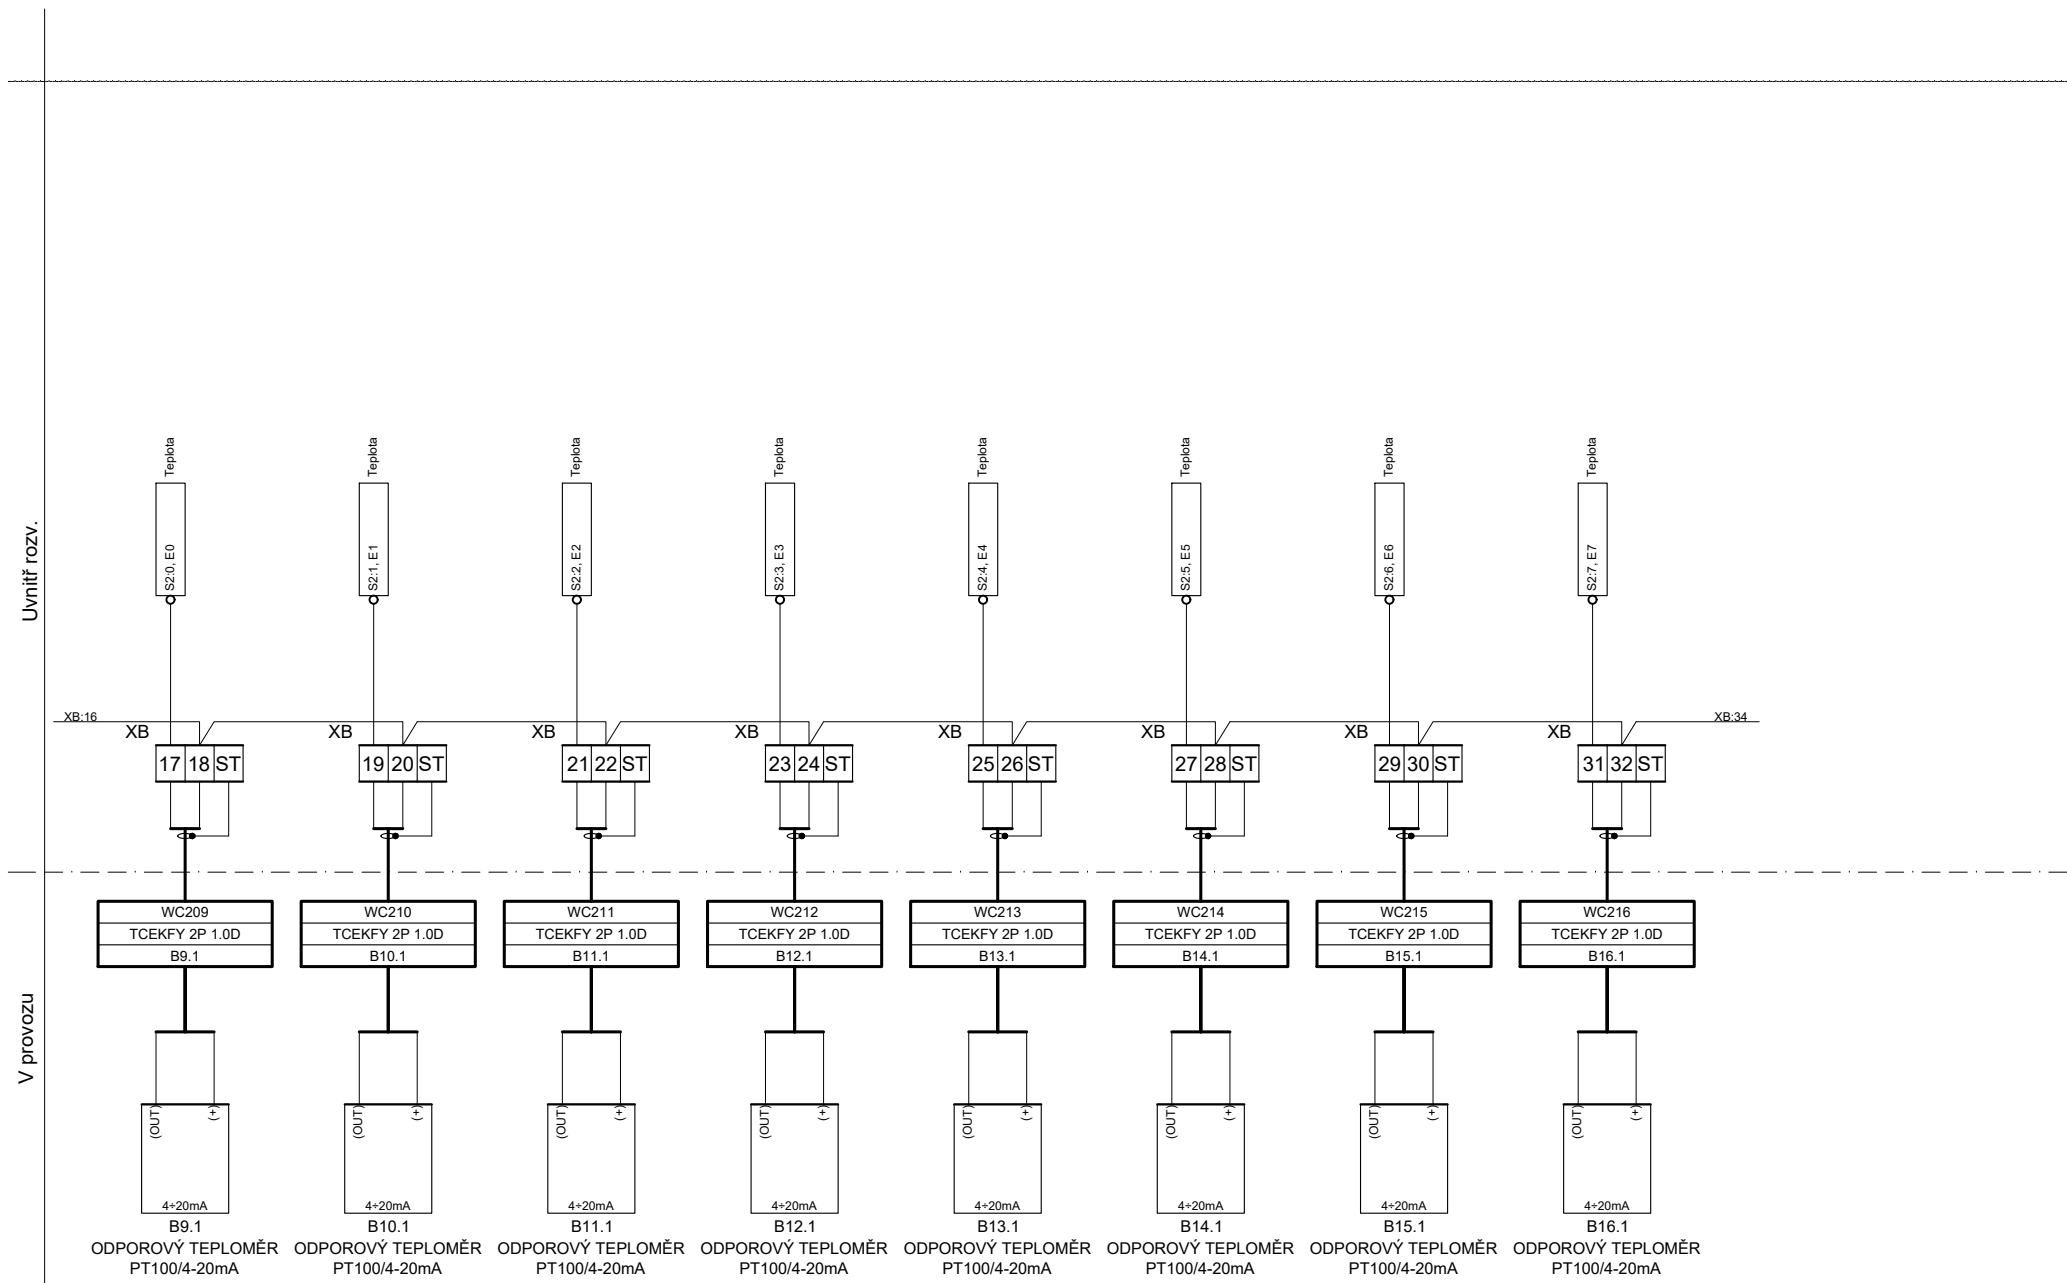

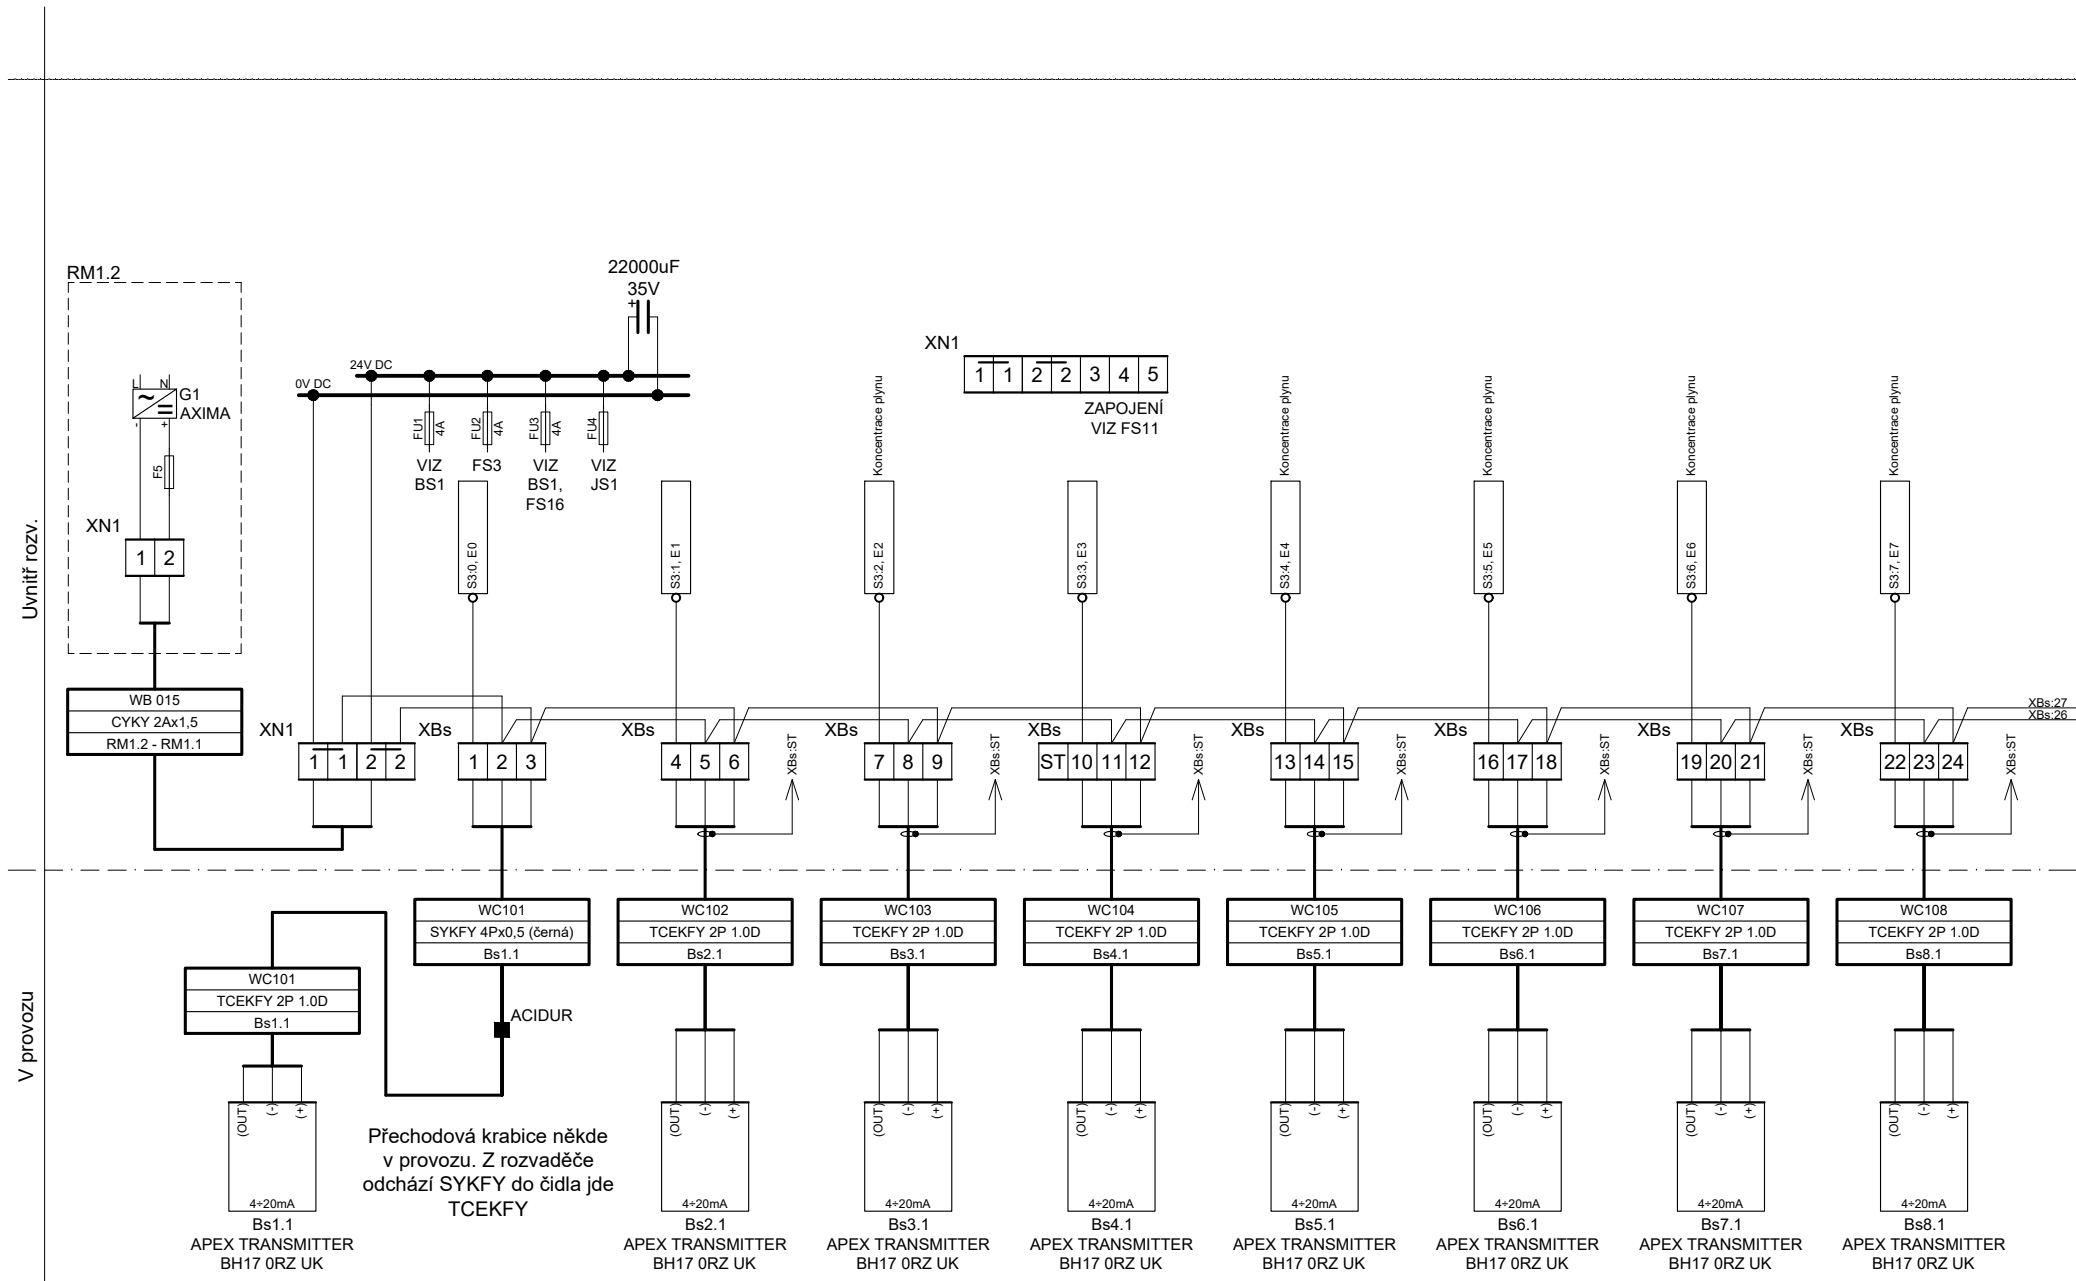

MĚŘENÍ PLYNU

Kolektory Český Krumlov



číslo zakázky 22020111

datum 20.4.2022

změna

projektant Ing. Lukáš Čierný

LIST 7


FS4

Technická řešení uvedená v této projektové dokumentaci je důležitým majetkem zhotovitele ve smyslu autorského práva, podléhá ochraně dle zákona č. 121/2000 Sb. o právu autorském, o právech souvisejících s právem autorským a o změně některých zákonů (autorský zákon). Technická řešení nesmí být bez souhlasu autora dále šířena a je předmětem obchodního tajemství.

rozvaděč

RM1.1

V provozu

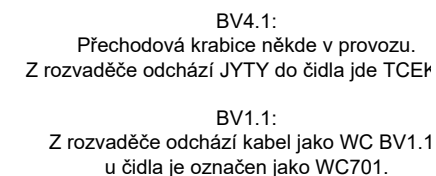

Kolektory Český Krumlov



| | | | |
|---|-------|-----------|-------|
| 1 | datum | 20.4.2022 | změna |
|---|-------|-----------|-------|

| | | | |
|---|-------|-----------|-------|
| 1 | datum | 20.4.2022 | změna |
|---|-------|-----------|-------|

změna

projektant Inq. Lukáš Čierny

FS5



Technické řešení uvedené v této projektové dokumentaci je duševním majetkem zhotovitele ve smyslu autorského práva, podléhá ochraně dle zákona č. 121/2000 Sb. o právu autorském, o právech souvisejících s právem autorským a o změně některých zákonů (autorský zákon). Technické řešení nesmí být bez souhlasu autora dále šířeno a je předmětem obchodního tajemství.

| | |
|----------|--|
| rozvaděč | |
|----------|--|



RM1.1

Uvnitř rozv.

V provozu

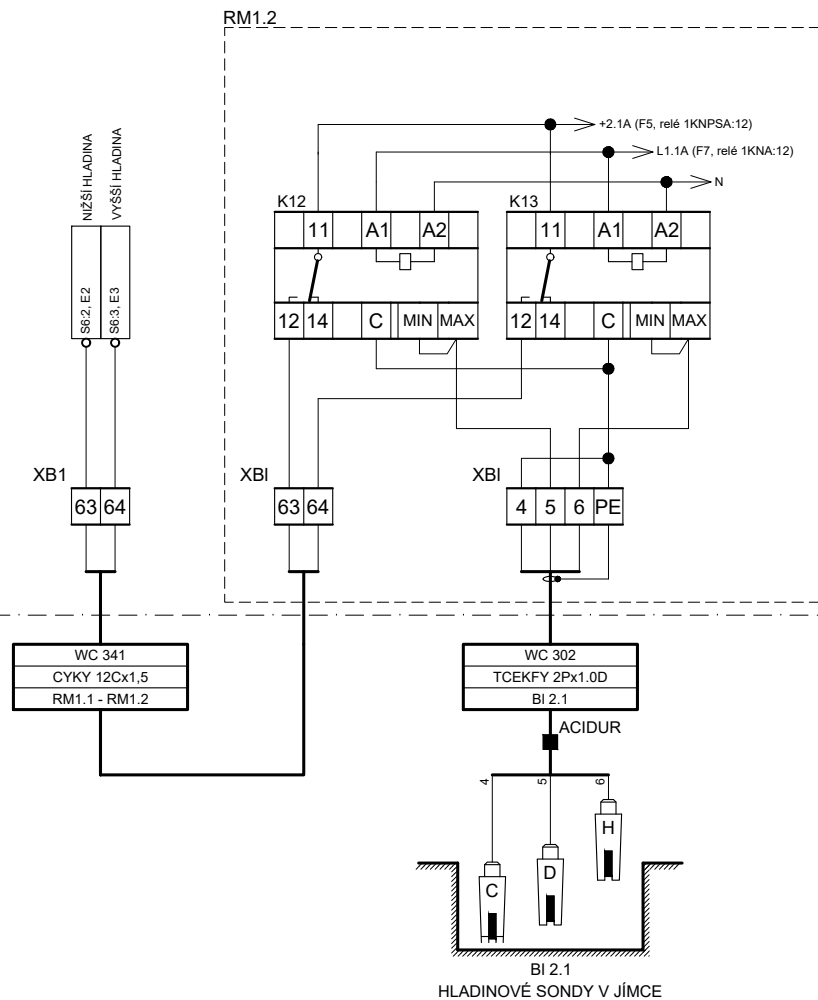
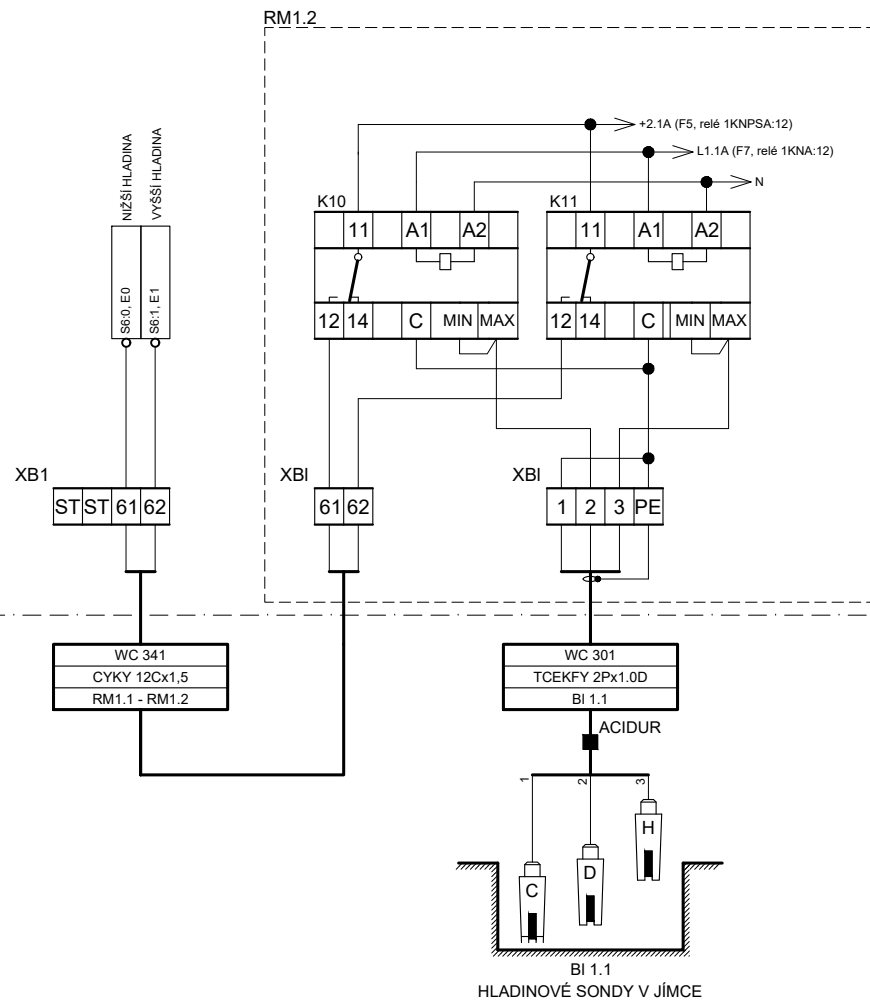


V provozu

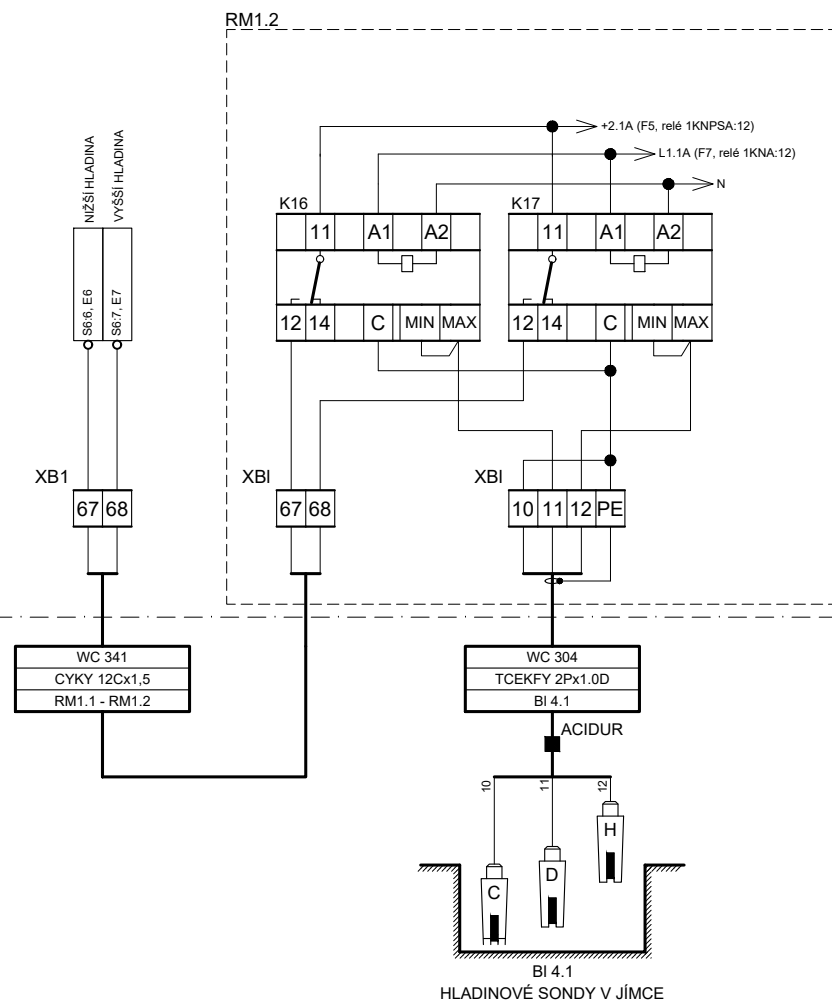
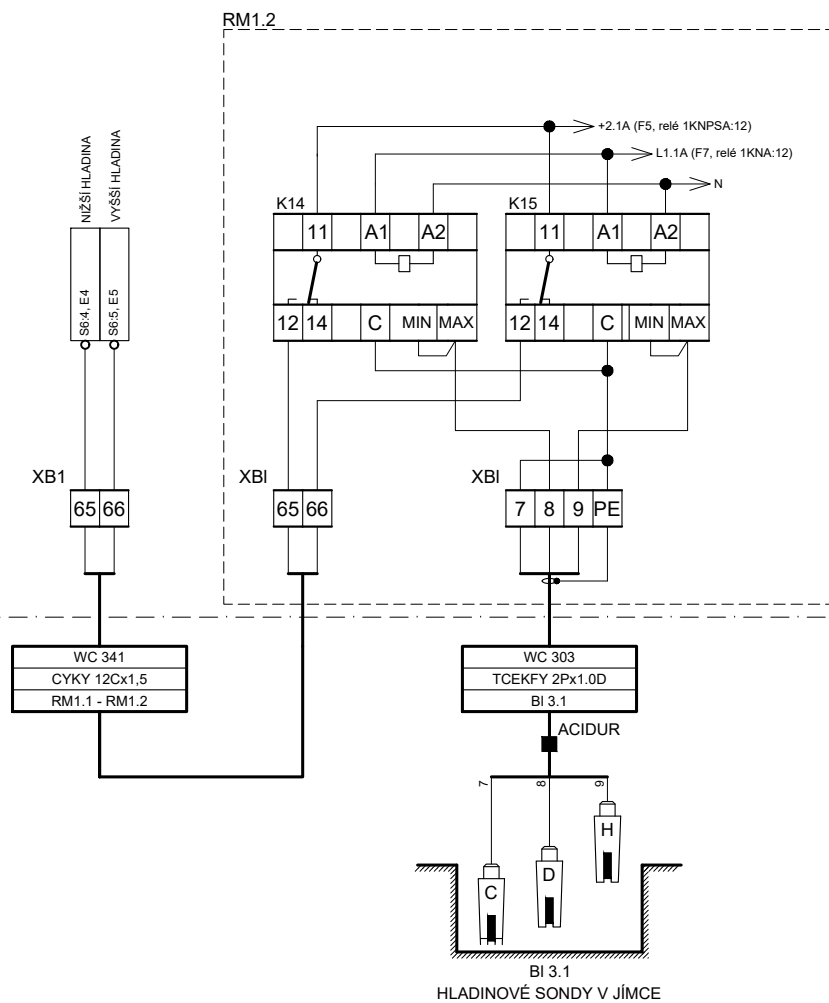


Uvnitř rozv.



V provozu

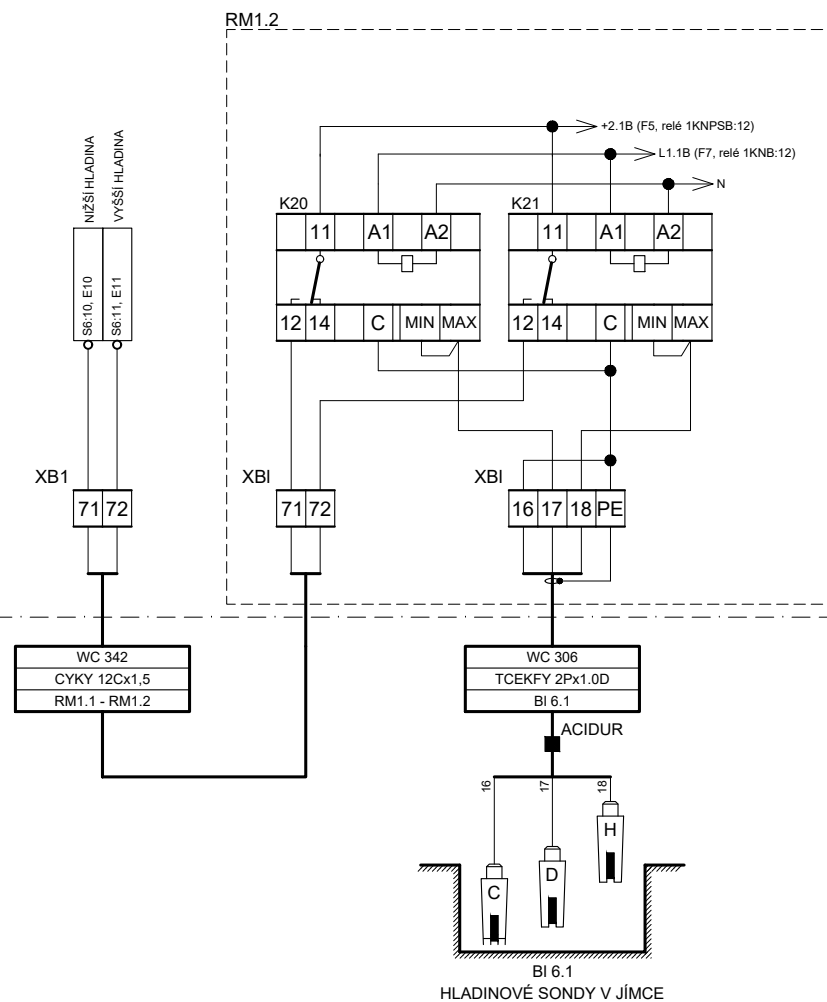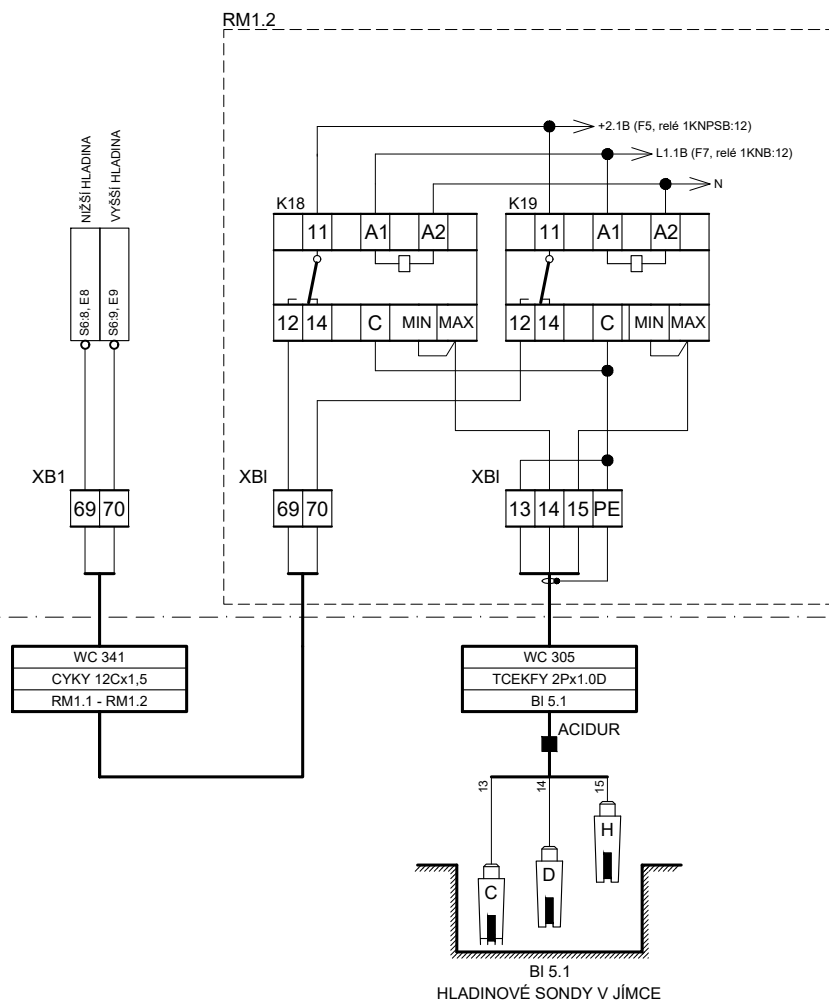


V provozu

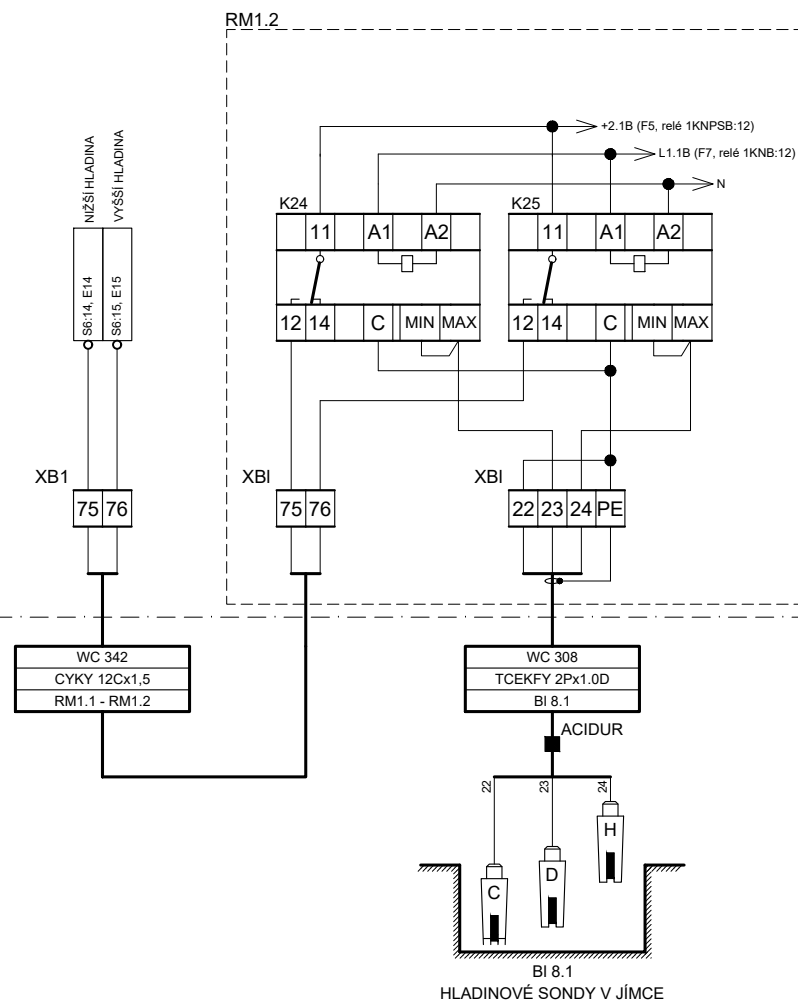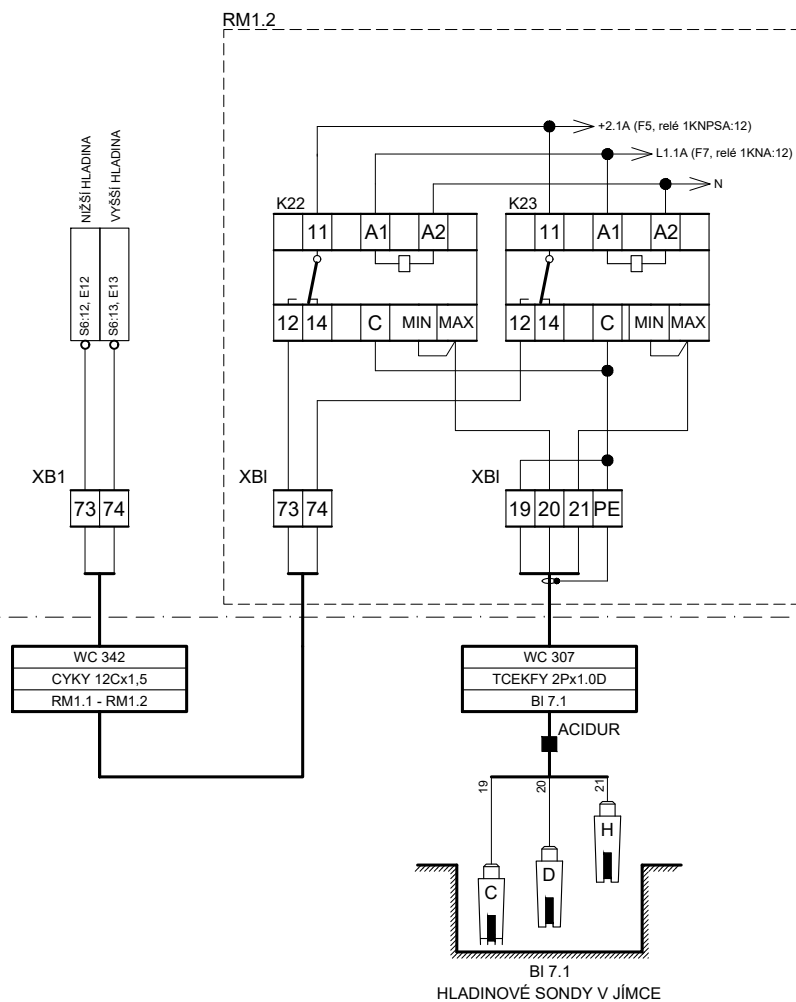


V provozu

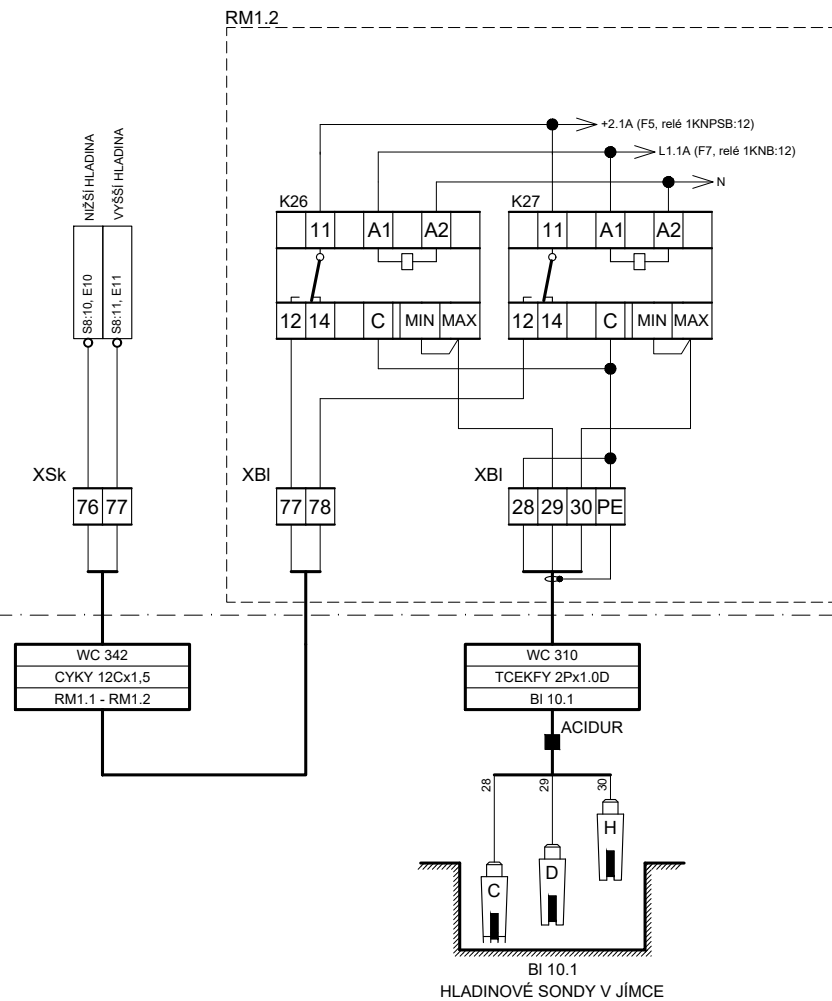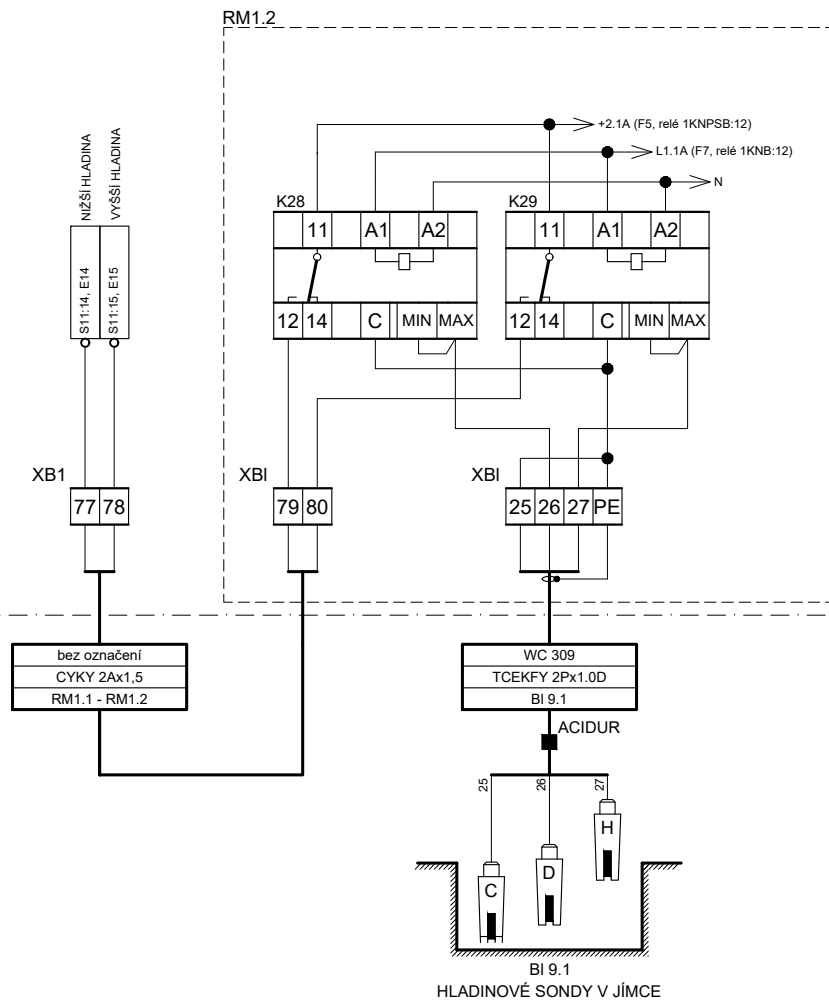

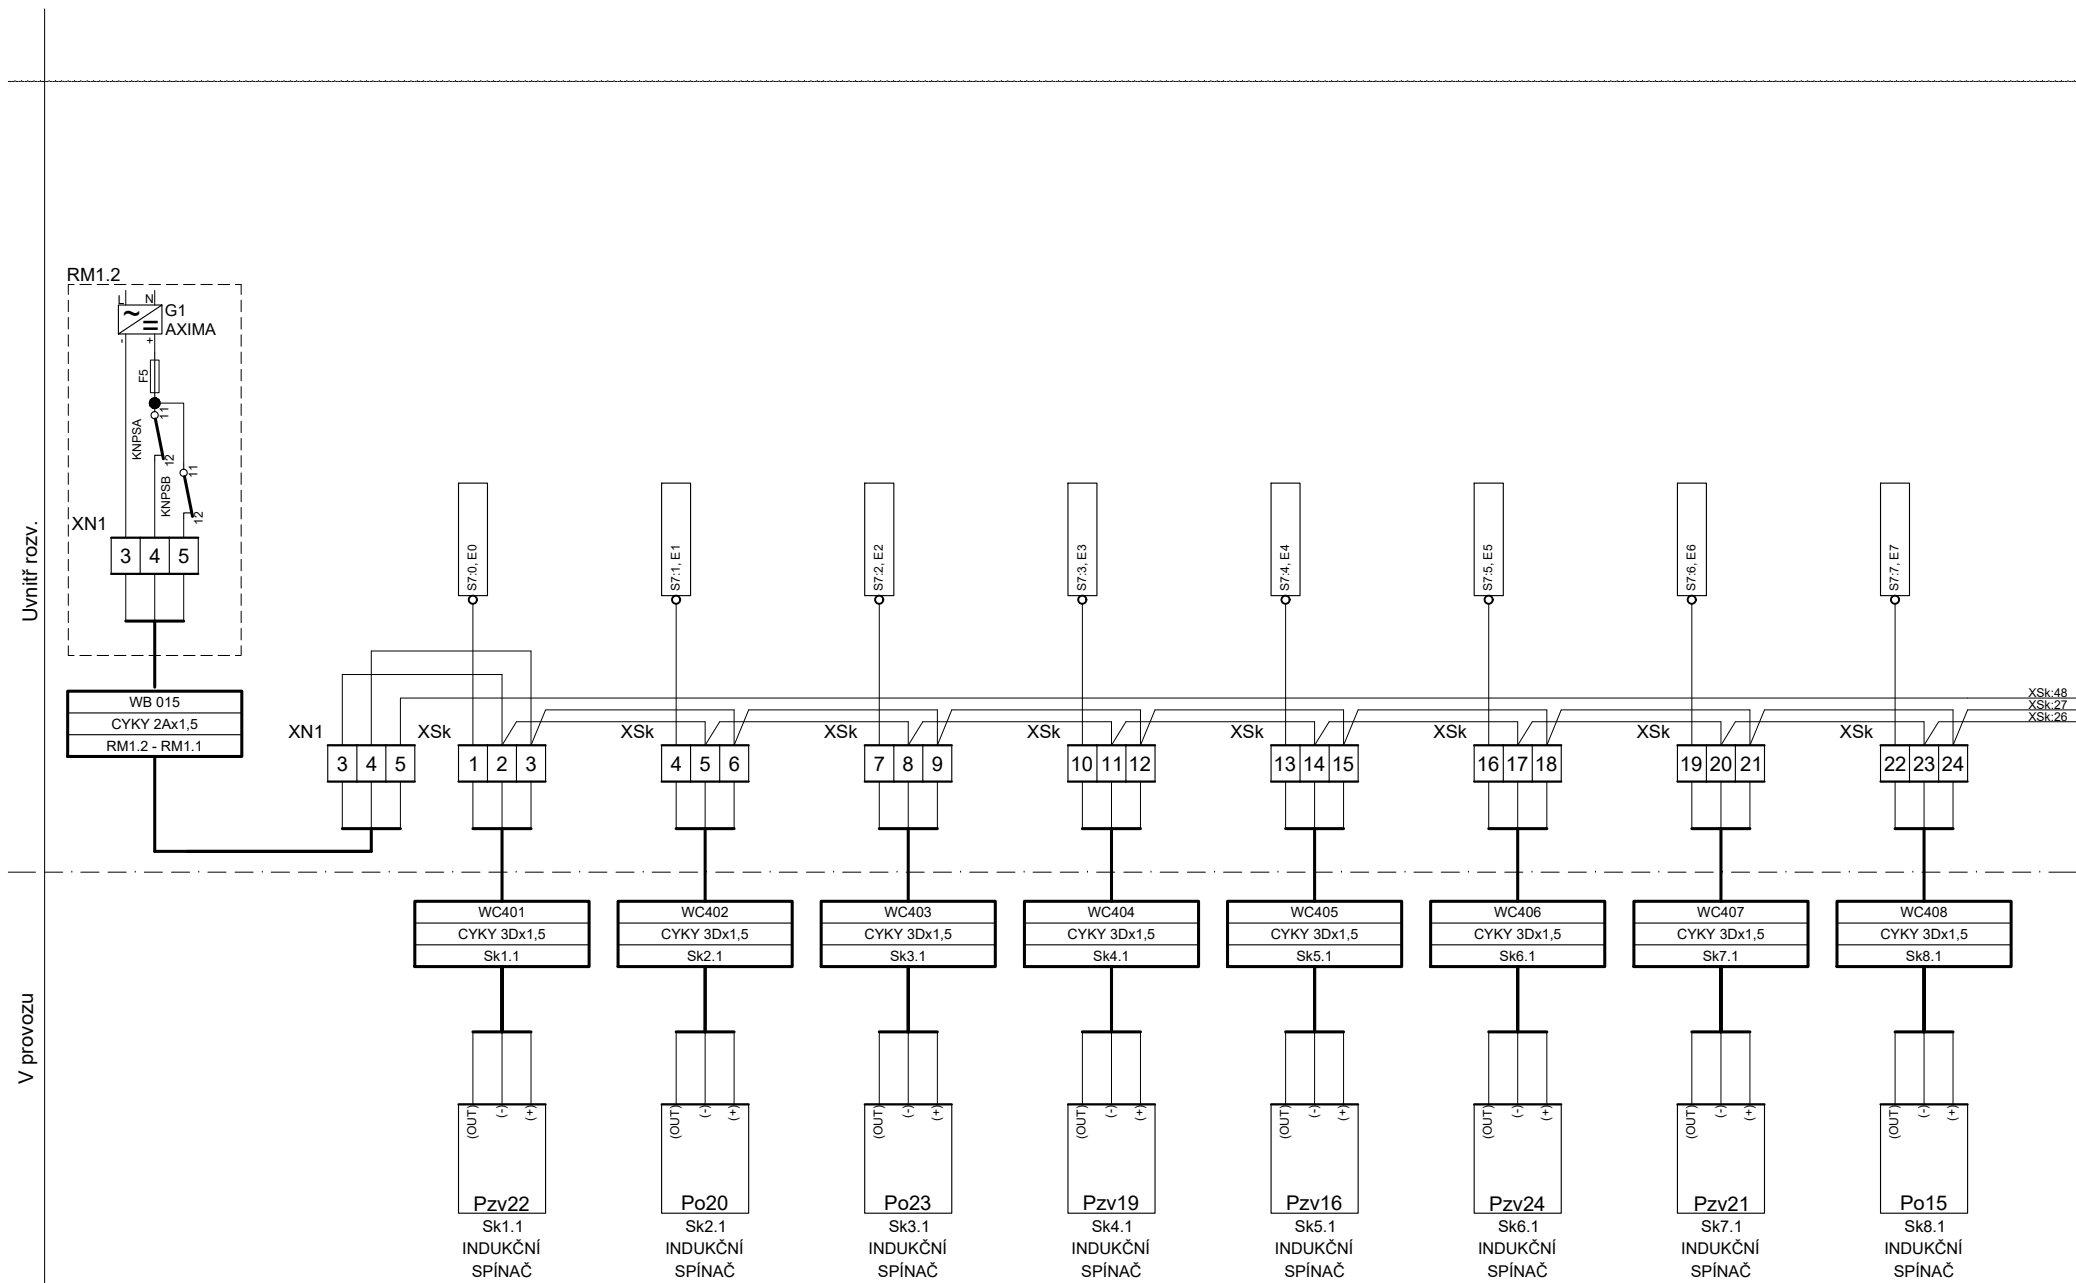

V provozu



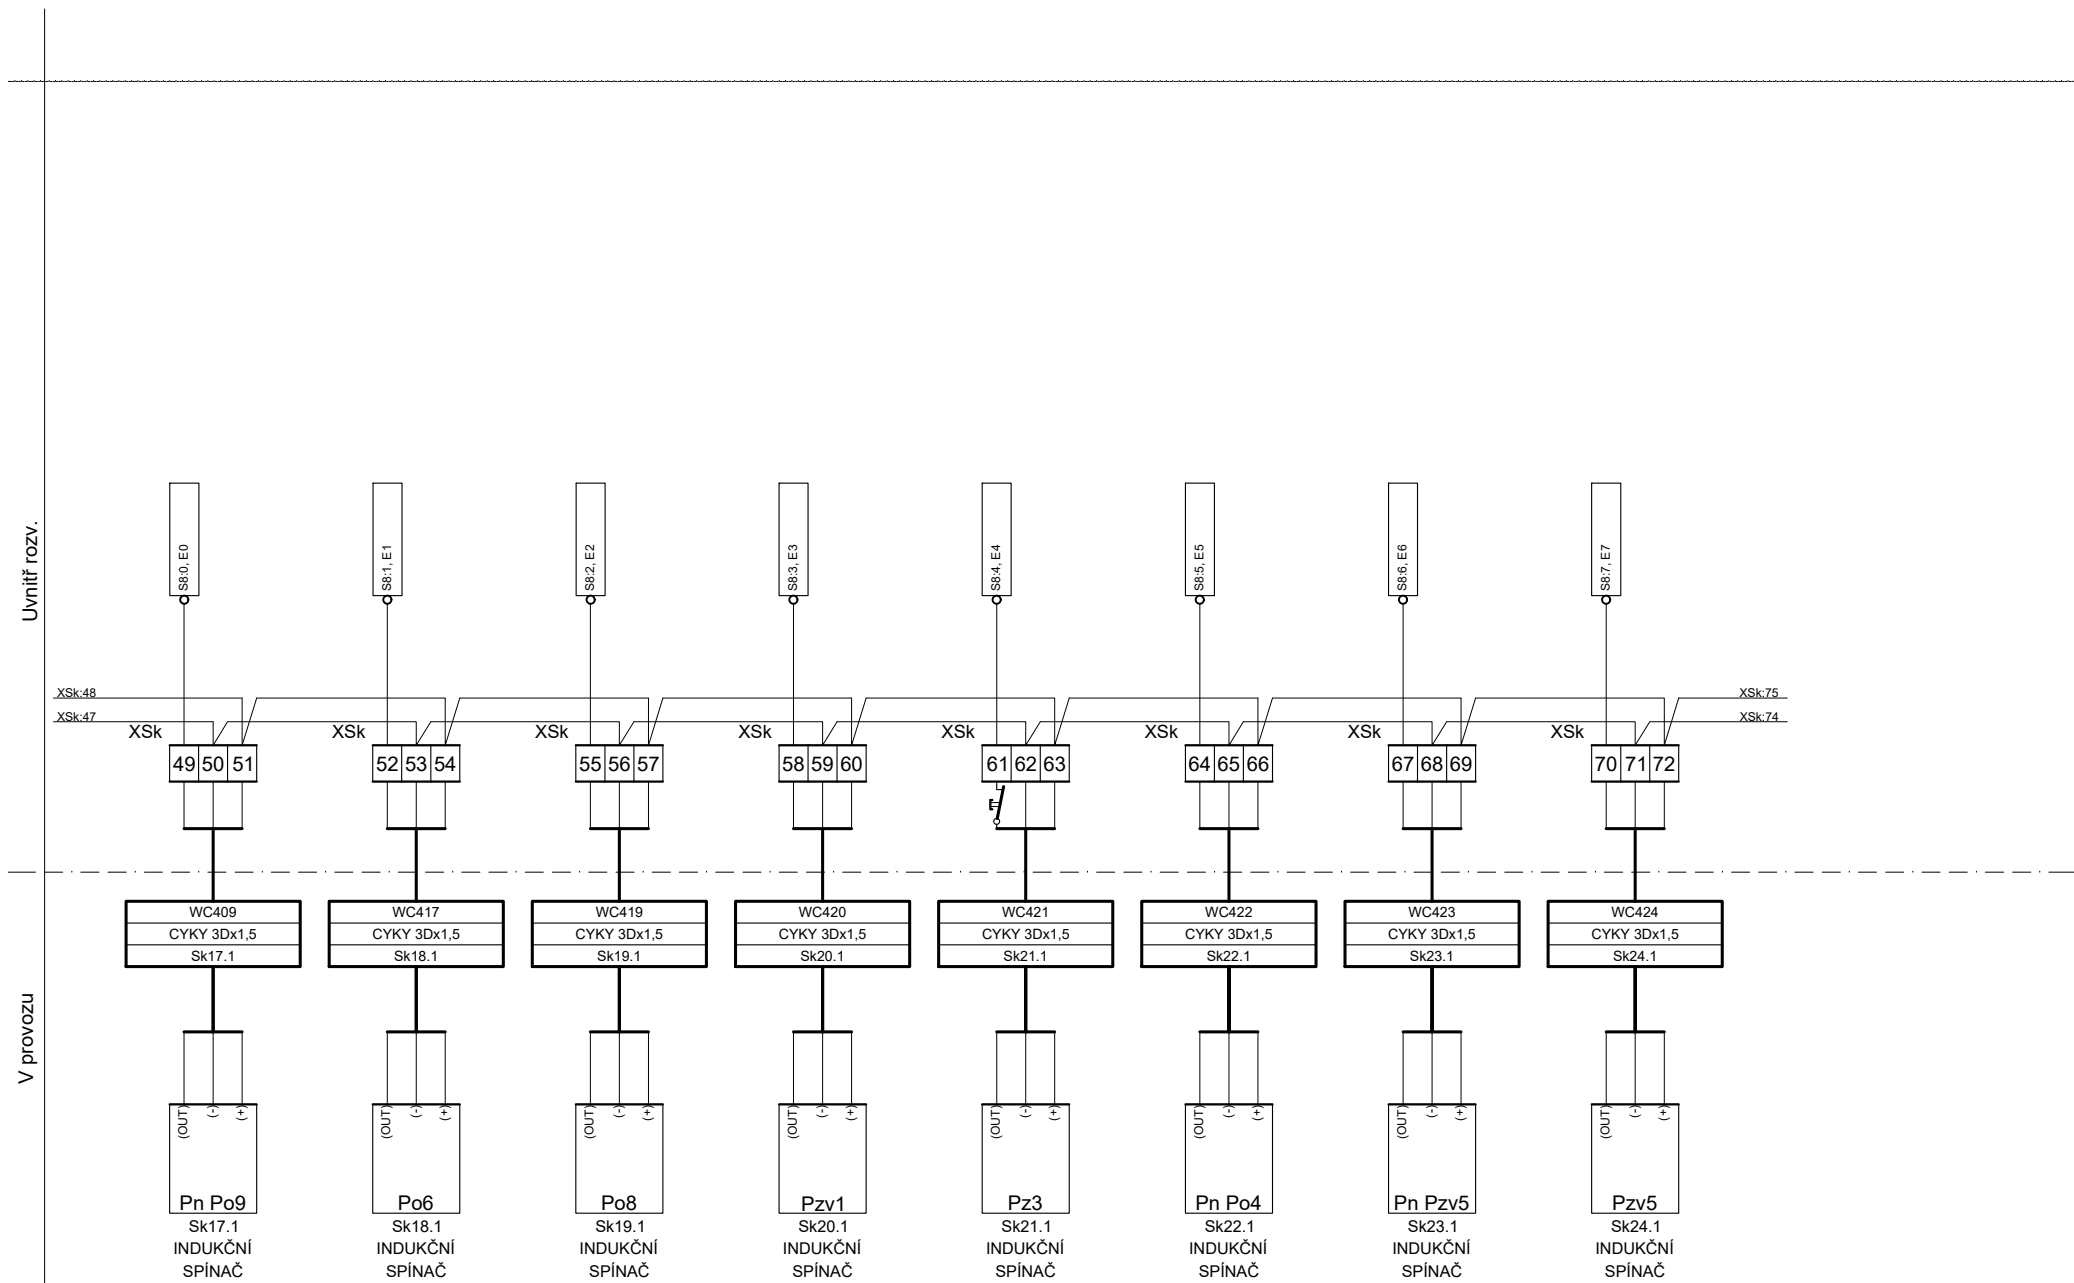

SIGNALIZACE STAVU DVEŘÍ A POKLOPŮ

Kolektory Český Krumlov



číslo zakázky 22020111

datum 20.4.2022

změna

projektant Ing. Lukáš Čierný

LIST 16

FS13

Technická řešení uvedená v této projektové dokumentaci je důvěrným majetkem zhotovitele ve vymezení autorského práva, podléhá ochraně dle zákona č. 121/2000 Sb. o právu autorském, o právech souvisejících s právem autorským a o změně některých zákonů (autorský zákon). Technická řešení nesmí být bez souhlasu autora dále šířena a je předmětem obchodního tajemství.

rozvaděč

RM1.1

V provozu


vodiče v rozvaděči RM1.1
a RE1.3 na straně
rozvaděčů sedí, takže
můžou být prohozené
dráty nebo SW



V provozu



V provozu

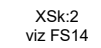

Kolektory Český Krumlov



| | | |
|---|-------|-----------|
| 1 | datum | 20.4.2022 |
|---|-------|-----------|


změna

projektant

FS19

rozvaděč

RM1.1

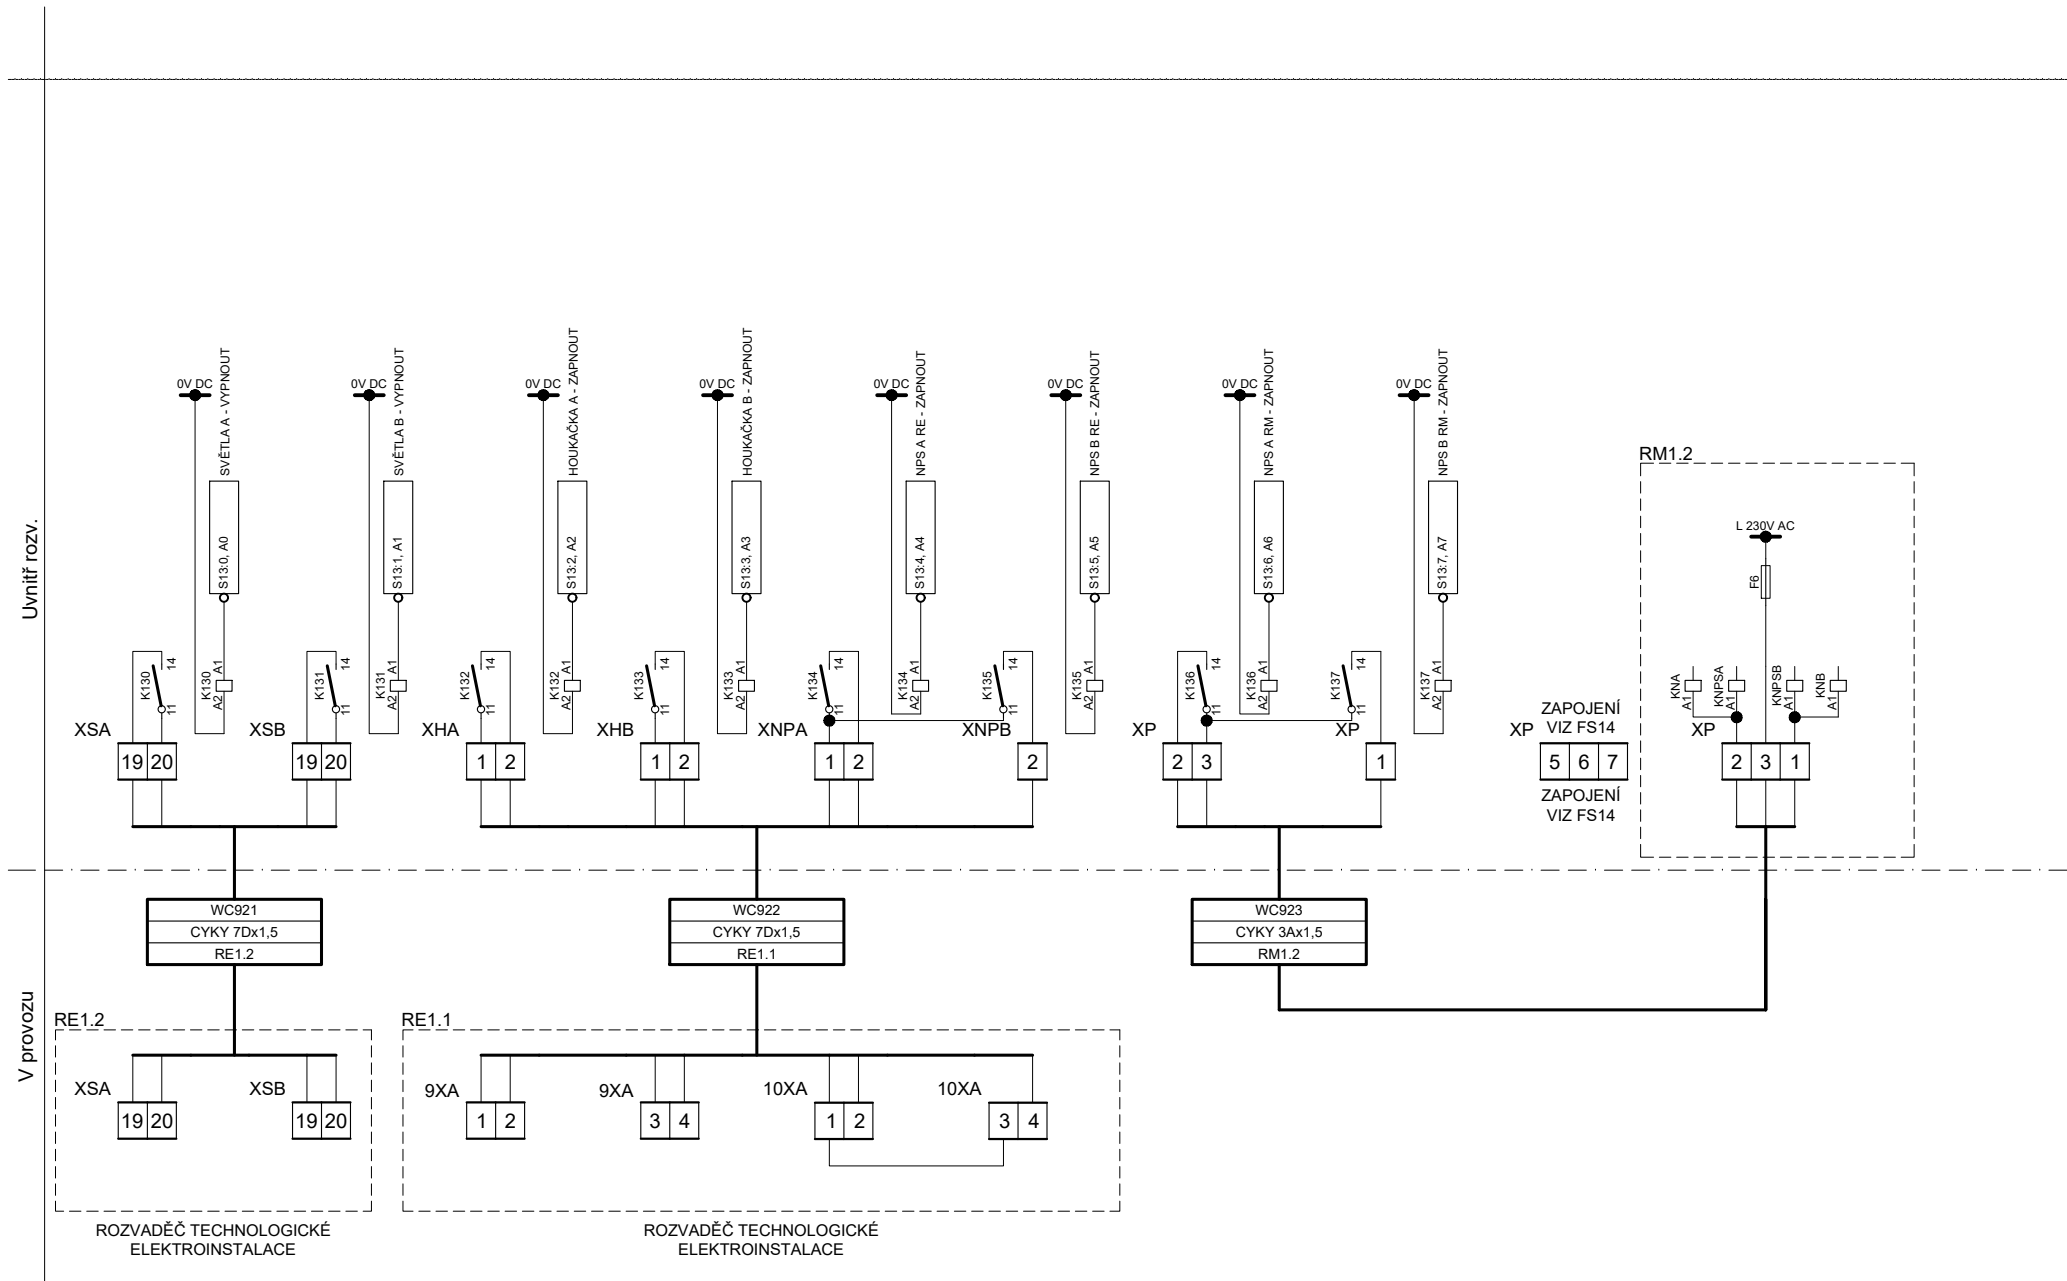

V provozu



