

Váš dopis Č.j.:
Ze dne:
Číslo jednací: 013010014099
Vyřizuje: Zuzana Ružbatská
Tel.: +420 380 722 621
Fax: +420 387 761 225
E-mail: zuzana.ruzbatska@cevak.cz
Datum: 07. červen 2013

Město Český Krumlov
náměstí Svornosti 1
Vnitřní Město
381 01 Český Krumlov 1

Český Krumlov, ul. Pivovarská, Latrán - parc.č. 766/2, 1360/1, 906/6, 906/1 - oprava a rekonstrukce areálu Klášterů Český Krumlov - část areál bývalého Kláštera řádu Sv.Klára (územní, stavební řízení)

Investor: Město Český Krumlov

V Českém Krumlově provozuje společnost ČEVAK a.s. vodovod a kanalizaci pro veřejnou potřebu. V zájmové oblasti jsou vodovodní a kanalizační řady uloženy v kolektoru.

K výše uvedené akci vydala naše organizace vyjádření k projektu pro územní a stavební povolení č.j. O11010005581 dne 1.4.2011, vyjádření pozbylo platnosti. Nyní předložil investor upravený projekt kanalizační přípojky.

Vodovodní přípojky zůstávají beze změn, popis:

Pro areál I.etapa jsou z kolektoru vyvedeny dvě vodovodní přípojky. Na vodovodní přípojku pro objekt K4 zůstane napojena část objektu K4, toto napojení zůstává beze změn, vodoměr Qn 2,5m³/h je osazen v kolektoru. Na hlavní vodovodní přípojku bude na stávající rozvod v šachtě napojen objekt K1, K3 a část objektu K4, rozvody z šachty do budov jsou navrženy z potrubí PE DN 100 a PE 63. Fakturační vodoměr Qn 6 m³/h je umístěn v kolektoru.

Potřeba vody pro objekty K1, K3, část K4

Administrativa 8 osob x 60 l/den 480 l/den

Dílny 6 osob x 80 l/den 480 l/den

Prádelna 2 pračky 4800 l/den

Dvě bytové buňky celkem 4 os. X 230 920 l/den

Návštěvníci (divadlo, expozice, semináře)
1220 osob x 5 l/den 6110 l/den

Celkem 12780 l/den

Qprůmhod 1,69 m³/hod tj.Qsec 0,38 l/sec, Qrok 4549,7 m³/rok

Spotřeba požární vody není vyčíslena.

Odvedení splaškových vod je navrženo do kanalizačního sběrače v kolektoru. Stávající kanalizační přípojka je z kolektoru vyvedena vrtem do kanalizační šachty 489,49/487,69 m n.m. Projekt navrhuje prohloubení této šachty na hloubku 4,15 m pro gravitační napojení splaškových vod z areálu I.etapa. Do prohloubené šachty bude potrubím PVC DN 200 napojen objekt K1. Nové potrubí nahradí stávající kanalizační přípojku, do nového potrubí budou zaústěna stávající napojení z objektu K3. Do prohloubené kanalizační šachty bude dále napojena přípojka z části objektu K4, druhá část objektu K4 zůstane napojena beze změn do kolektoru (druhý vrt).

Rozsah prací:

PVC SN 8 DN 200 48 m

Zřízení RŠ s vnitřním spadištěm 2 ks

Rek.vstupní RŠ hl.4,15 m 1 ks

Napojení domovní kanalizace do lež.potrubí 2 ks

Napojení domovní kanalizace do šachty 4 ks

Dešťové vody ze střech a zpevněných povrchů budou svedeny do dešťové kanalizace v parkovišti pod poštou. Napojení je navrženo do stávající revizní šachty, ta bude zrekonstruována. Rozsah prací: potrubí PVC SN8 200, 250, 300 celkem 308m, potrubí PVC 150, 100 celkem 61m, revizní šachty 13 ks, z toho jedna šachta s kalovým prostorem, jedna šachta spadišťová s čedičovým obložením.

S realizací souhlasíme při respektování následujících požadavků:

Obecná ustanovení:

- Souhlasíme s vydáním územního rozhodnutí ve zjednodušeném řízení ve smyslu § 95 zákona č. 183/2006 Sb.
- Toto vyjádření společnosti ČEVAK a.s. má platnost 2 roky ode dne vydání.

Činnosti před realizací:

- Podmínkou připojení vodovodní a kanalizační přípojky k vodohospodářským sítím a osazení vodoměru je sjednání Smlouvy o dodávce vody a o odvádění odpadních vod (dále jen Smlouvy). Smlouvu si sjednáte prostřednictvím našich oddělení smluvních vztahů – tel. 844844870. Zde smlouva uzavřena, u objektu pro podnikání musí být smlouva doplněna o zpoplatnění odváděných dešťových vod.
- V projektu není doložen výpočet požární vody pro potřebu nástěnných požárních hydrantů. Zkontrolujte, zda stávající fakturační vodoměr Qn 6m³/hod provede požadované množství. Venkovní hydrant se nachází na nádvoří kláštera (nadzemní hydrant DN 80).
- Při návrhu i realizaci napojení nemovitosti na vodohospodářské sítě je nutné respektovat Technické požadavky (které je možné získat na internetové adrese www.cevak.cz nebo na oddělení vyjadřovací činnosti společnosti ČEVAK a.s.) včetně příslušných zákonů a technických norem.
- Propojení vodovodní přípojky s vodovodem z vlastního zdroje přes vnitřní instalace domu je nepřipustné.

Činnosti v průběhu realizace:

- Před zahájením zemních prací bude na místě provedeno vytýčení sítí provozovaných ČEVAK a.s. Vytýčení vodohospodářských sítí provede ČEVAK a.s. – Procházka Martin tel. 724540647 (vytyčení je potřeba objednat nejméně deset dní předem).
- Napojení vodovodní přípojky je navrženo na rozvodu vody za fakturačním vodoměrem, jedná se tedy o vodovodní přípojku v majetku a správě majitele připojené nemovitosti. Před zásypem potrubí přivězte ke kontrole pracovníka ČEVAK a.s. a bude vydán písemný souhlas se zásypem - provoz Český Krumlov Miroslav Nešleha tel. 728841212.
- Napojení kanalizační přípojky splaškové bude provedeno pomocí rekonstrukce (prohloubení) stávající revizní šachty napojené vrtem do kolektoru – přivězte zástupce ČEVAK a.s. provoz Český Krumlov Miroslav Nešleha tel. 728841212 ke kontrole při dosažení požadované hloubky šachty, ke kontrole zrekonstruované šachty i ke kontrole nového úseku kanalizační přípojky na nádvoří před zásypem potrubí.
- Obdobně požadujeme přizvat ke kontrole kanalizační přípojky dešťové, ale kanalizační přípojku dešťovou nebudeme přebírat do provozování.
- Požadujeme předložit k prohlédnutí kamerové zkoušky venkovního kanalizačního potrubí.
- Před kolaudací (resp. před zahájením užívání stavby či při závěrečné kontrolní prohlídce) bude společnosti ČEVAK a.s. doloženo geodetické zaměření skutečného provedení vodovodní přípojky a kanalizačních přípojek před zásypem potrubí včetně souřadnic (upřednostňujeme digitální formu dat) a předložena smlouva o dodávce vody a o odvádění odpadních vod splaškových a dešťových.


ČEVAK a.s.

S pozdravem
Zuzana Ružbatská
referent vyjadřovací činnosti

Severní 8/2264, 370 10 České Budějovice
IČ: 608 49 657 DIČ: CZ60849657
zapsaná v OR u KS Č. Budějovice
oddíl B, vložka 657 (117)

Na vědomí: ČEVAK ČK, vlastní

Přílohy: situace měř. 1 : 1000, projektová dokumentace paré č.4

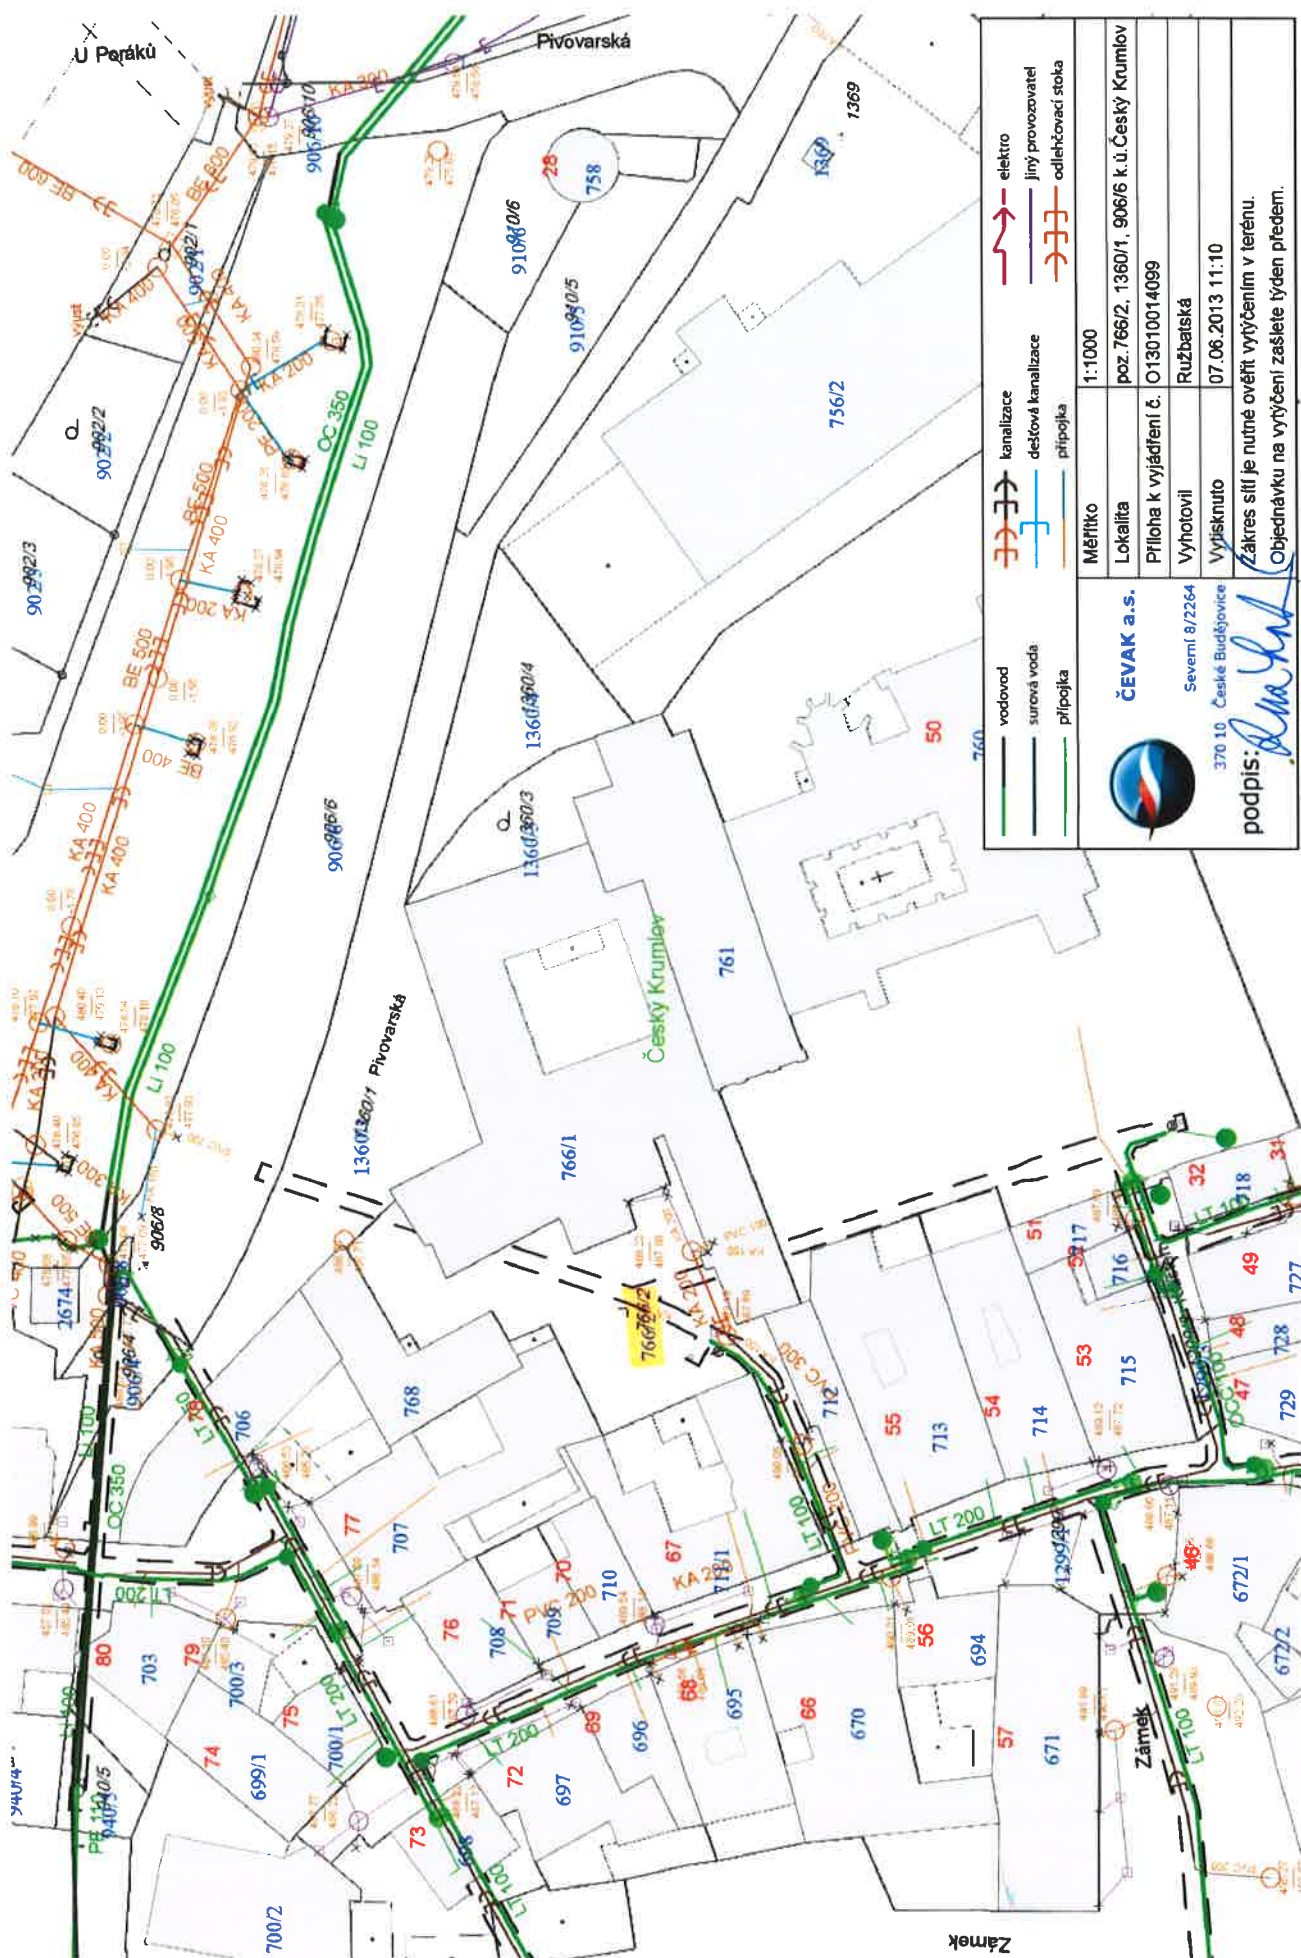

	vodovod	kanalizace	elektro
	surová voda	dešťová kanalizace	jiny provozovatel
	přípojka	přípojka	odlehčovací stoka
Měřítko			1:1000
Lokalita			poz. 766/2, 1360/1, 906/6 k.ú. Český Krumlov
Příloha k vyjádření č.			O13010014099
Vyhotovil			Ružbatská
Vydáno			07.06.2013 11:10
Zároveň je nutné ověřit vytyčením v terénu.			
Objednávku na vyřízení zašlete týden předem.			



ČEVAK a.s.

Severní 8/2264
370 10, České Budějovice

podpis: